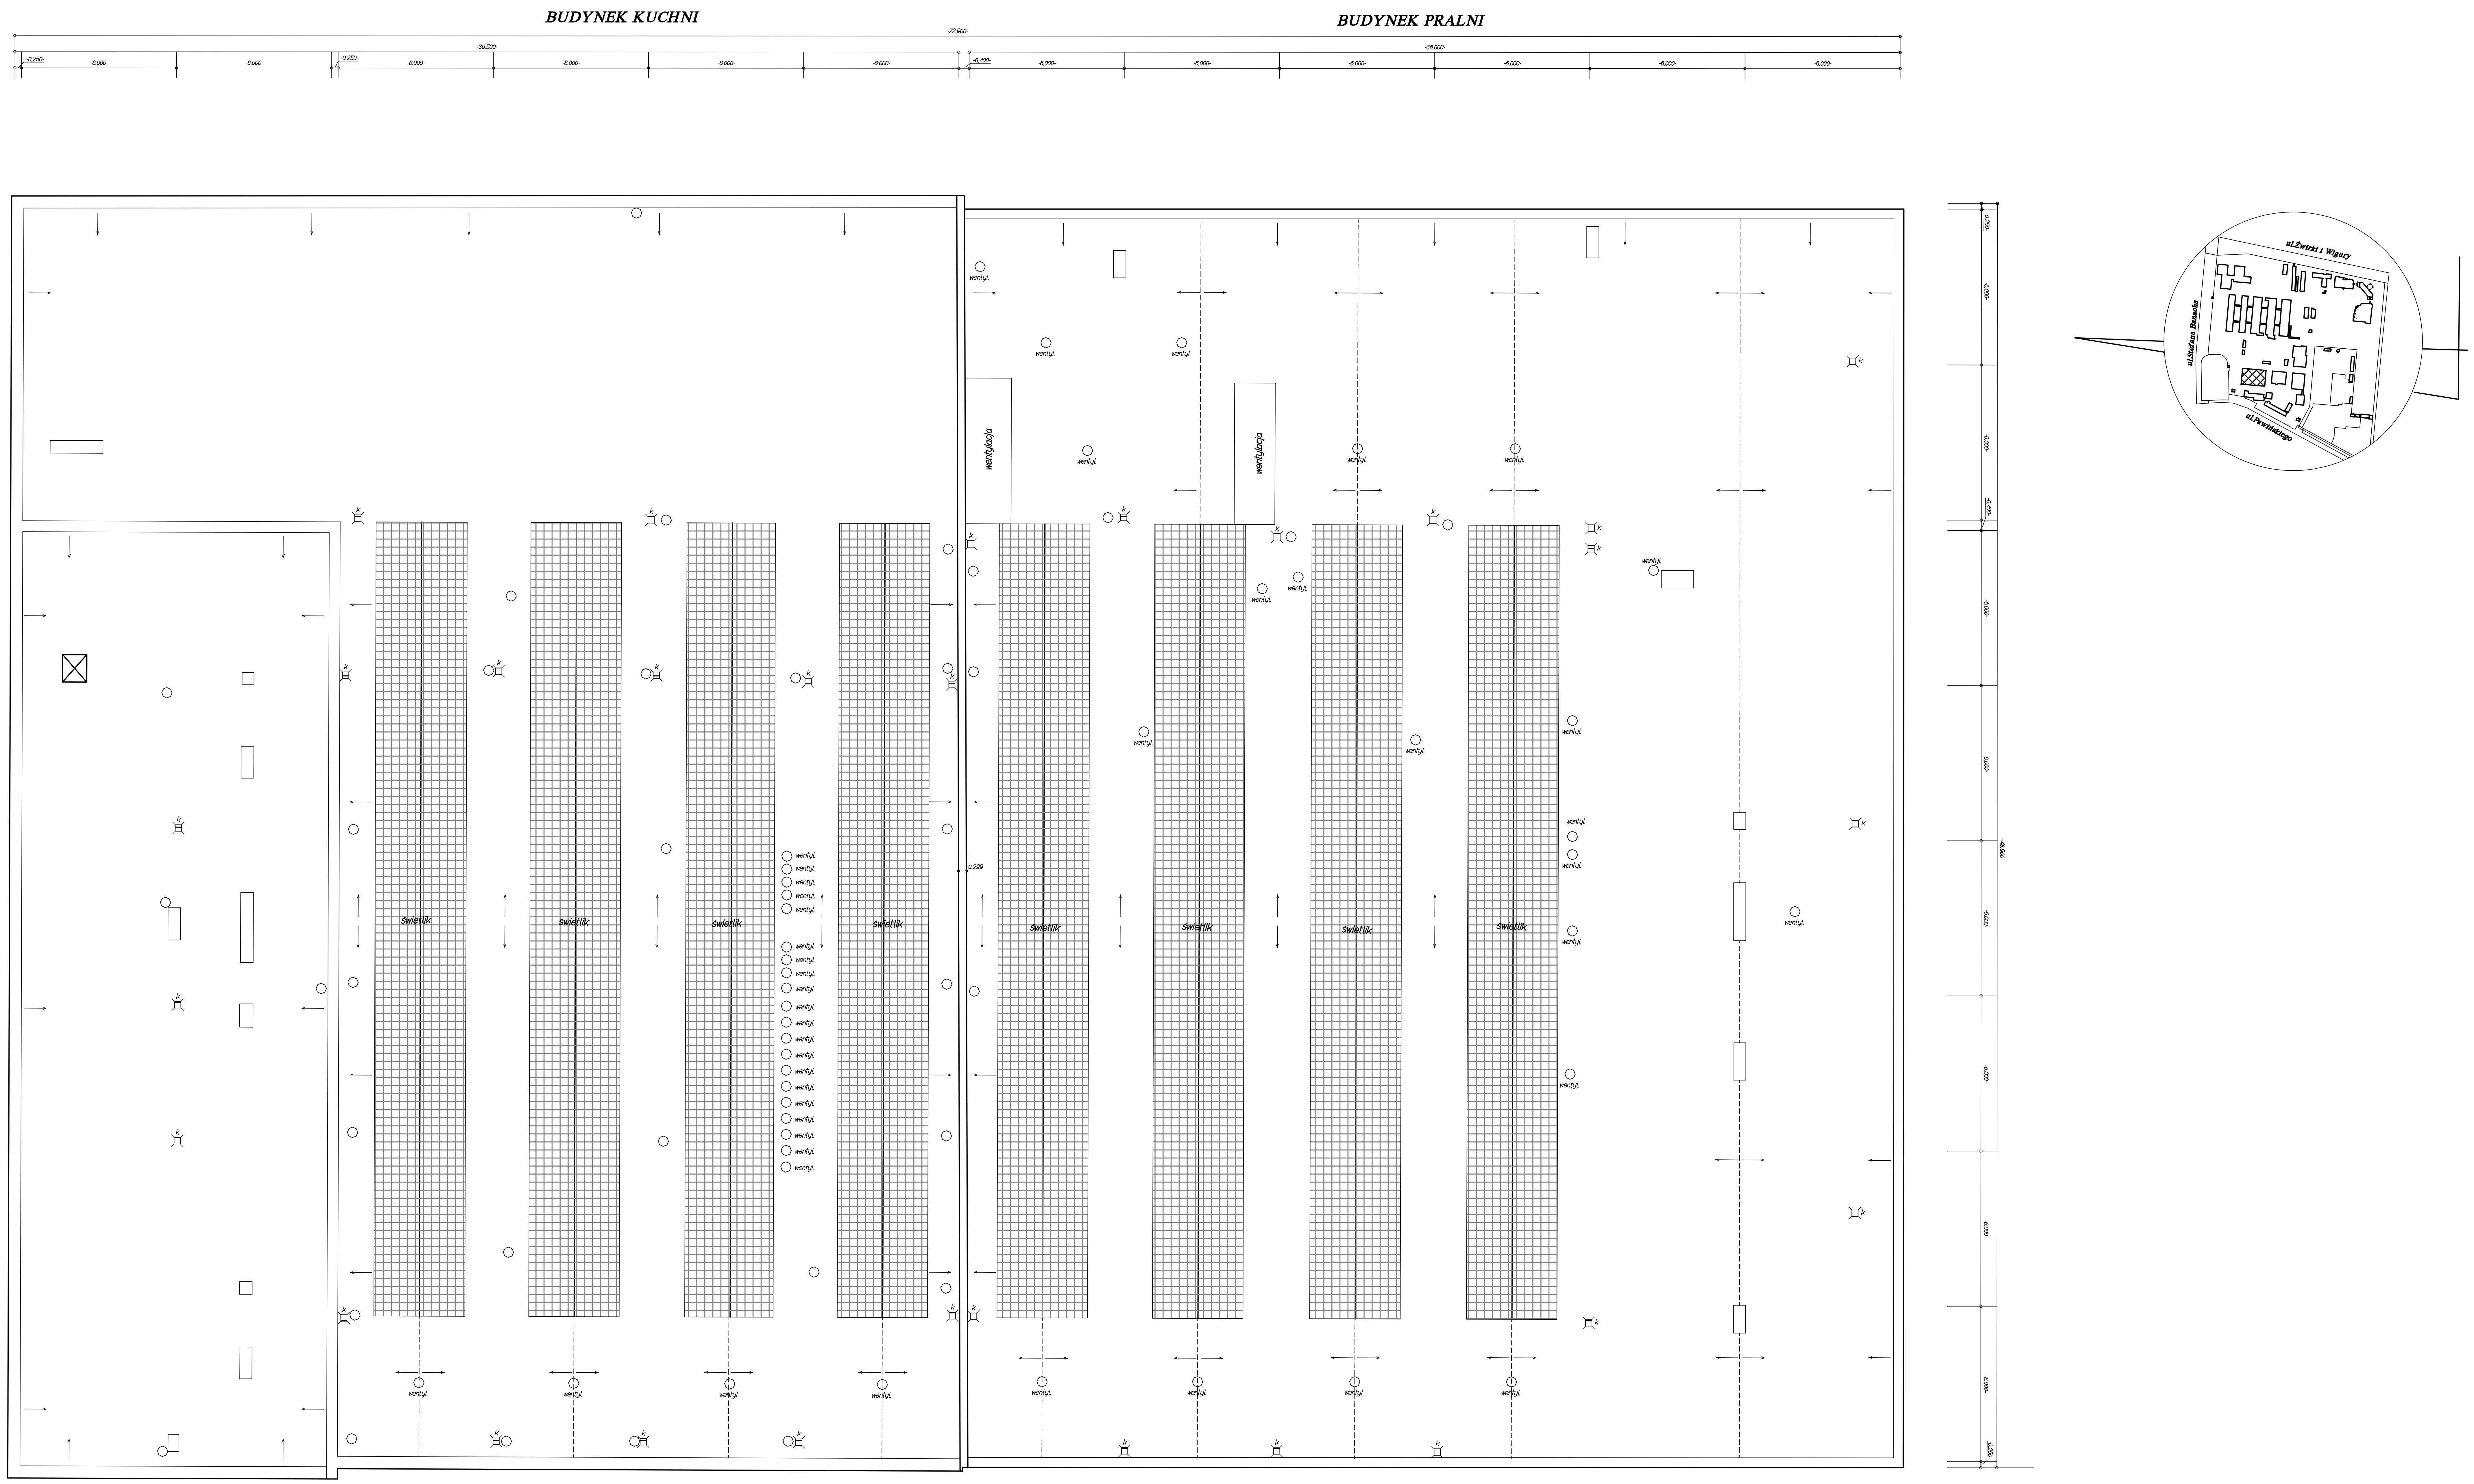

Inwentaryzacja powykonawcza lokali użytkowych w budynku pralni i kuchni - rzut dachu nad I piętrem

skala 1:100

woj. mazowieckie
m.st. Warszawa
dzielnica Ochota
ulica Stefana Banacha
obręb 2-03-10
dz.ew. 4

wyonawca: Biuro Usług Geodezyjnych i Kartograficznych
mgr inż. Włodzimierz Tomczak
Warszawa, ul. Kozia 4 m.3

pieczątka i podpis architekta

pieczątka i podpis geodety